




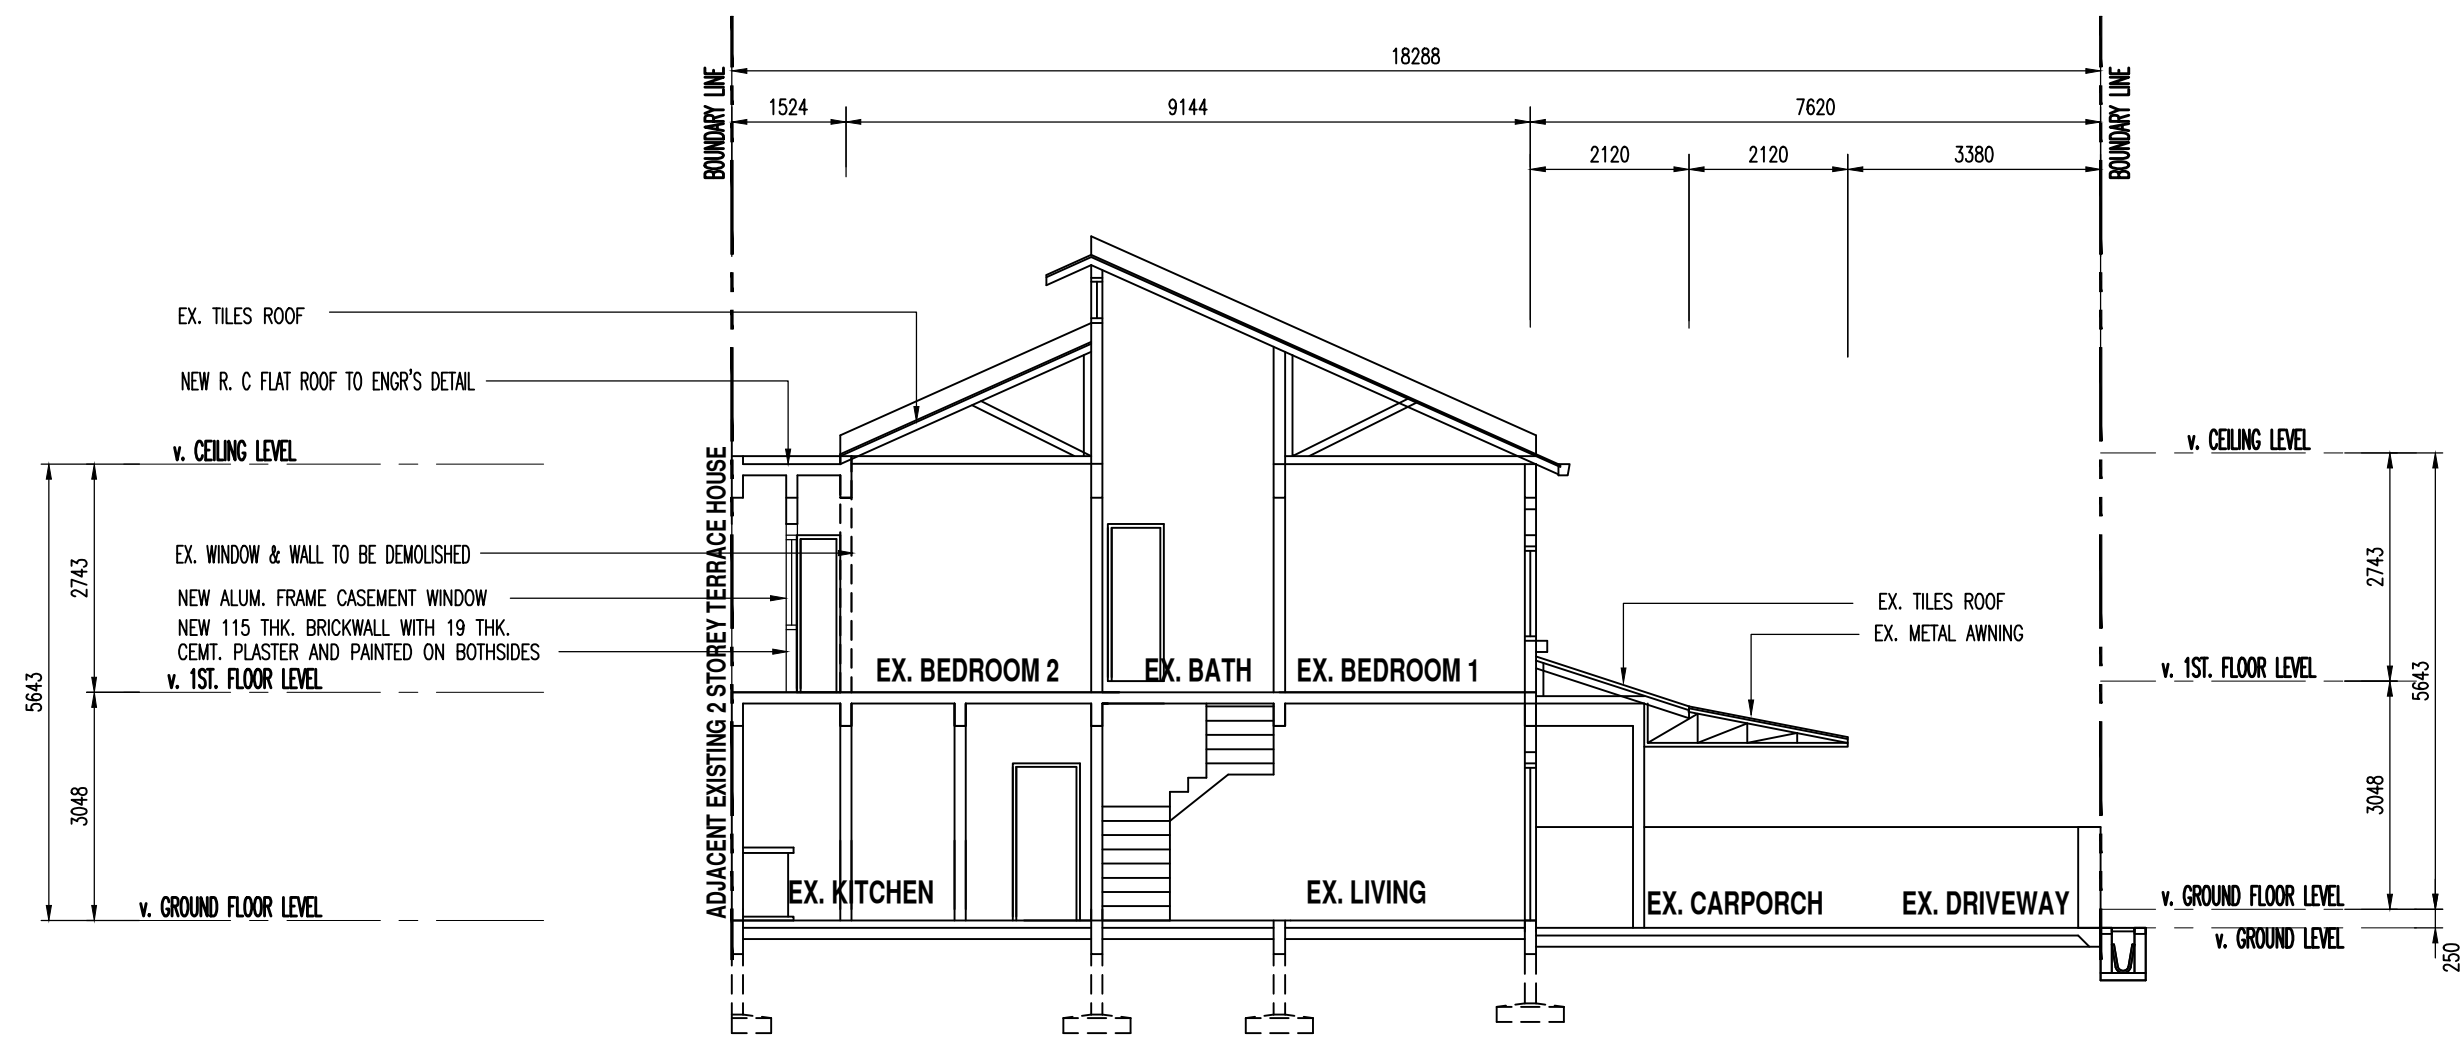


KERATAN A-A
SCALE = 1 : 100

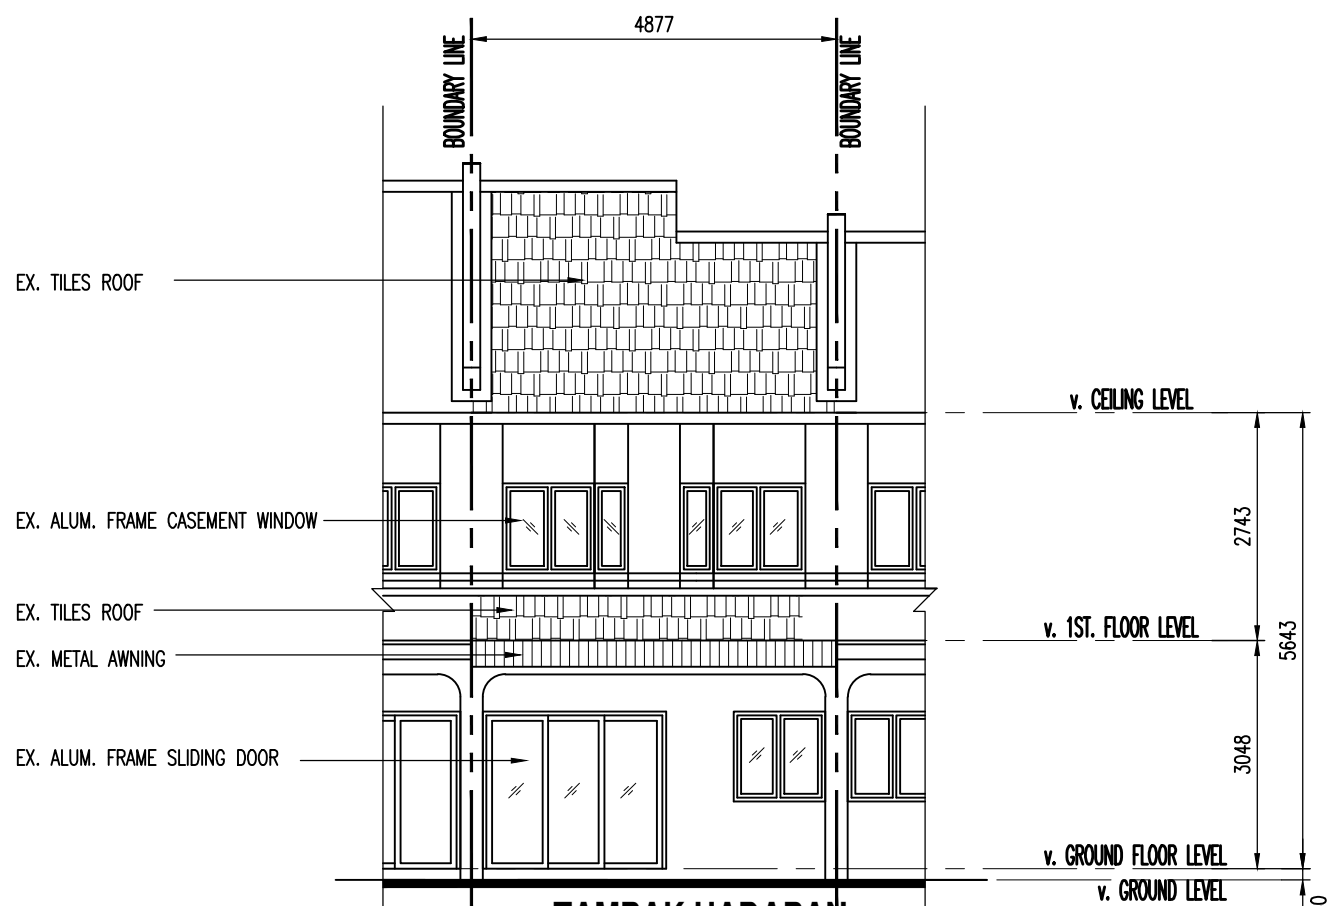

TAMPAK HADAPAN
SCALE = 1 : 100

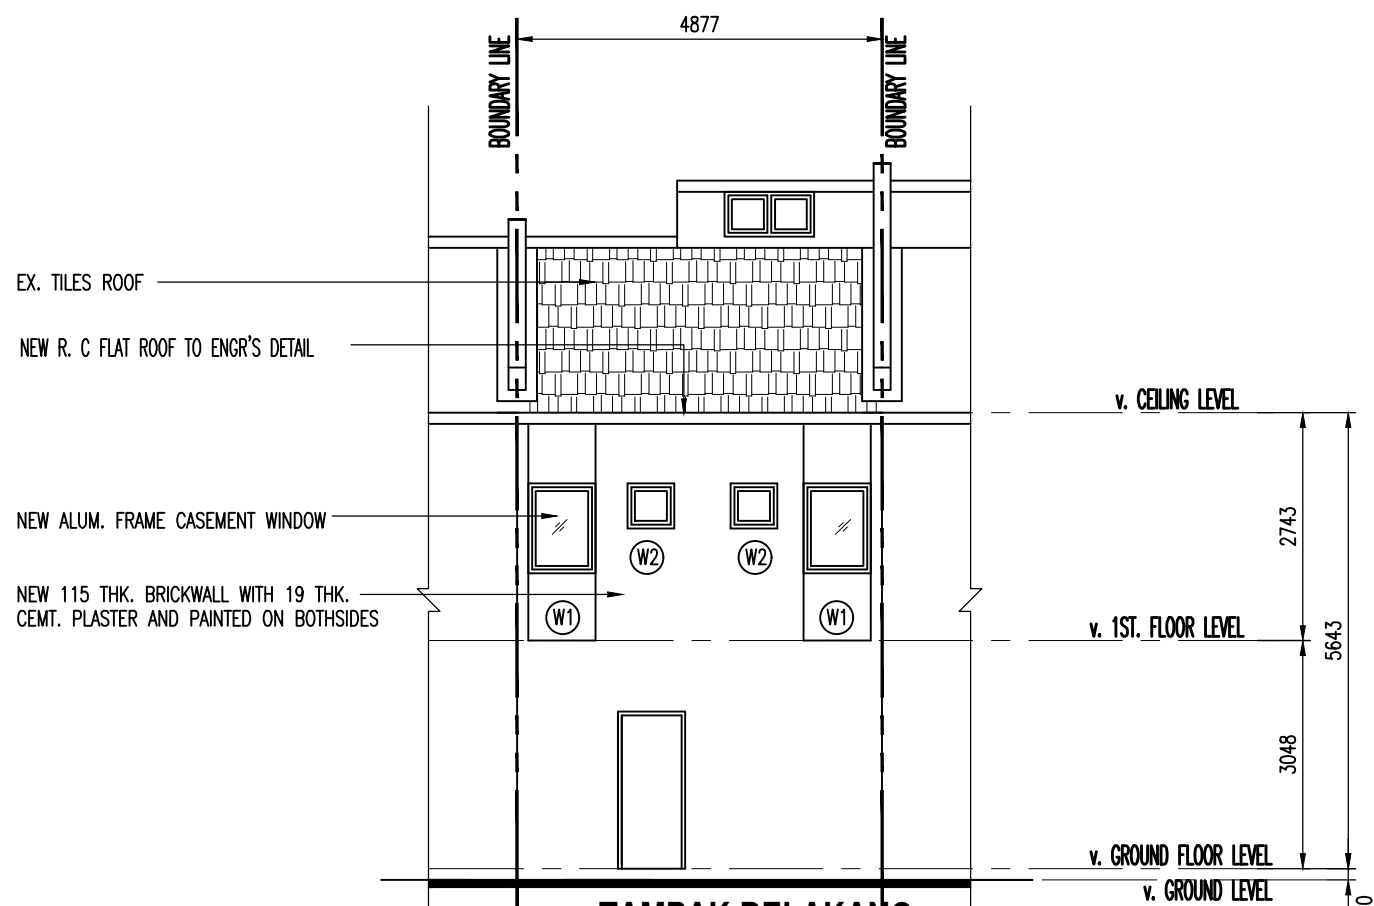


TAMPAK BELAKANG
SCALE = 1 : 100

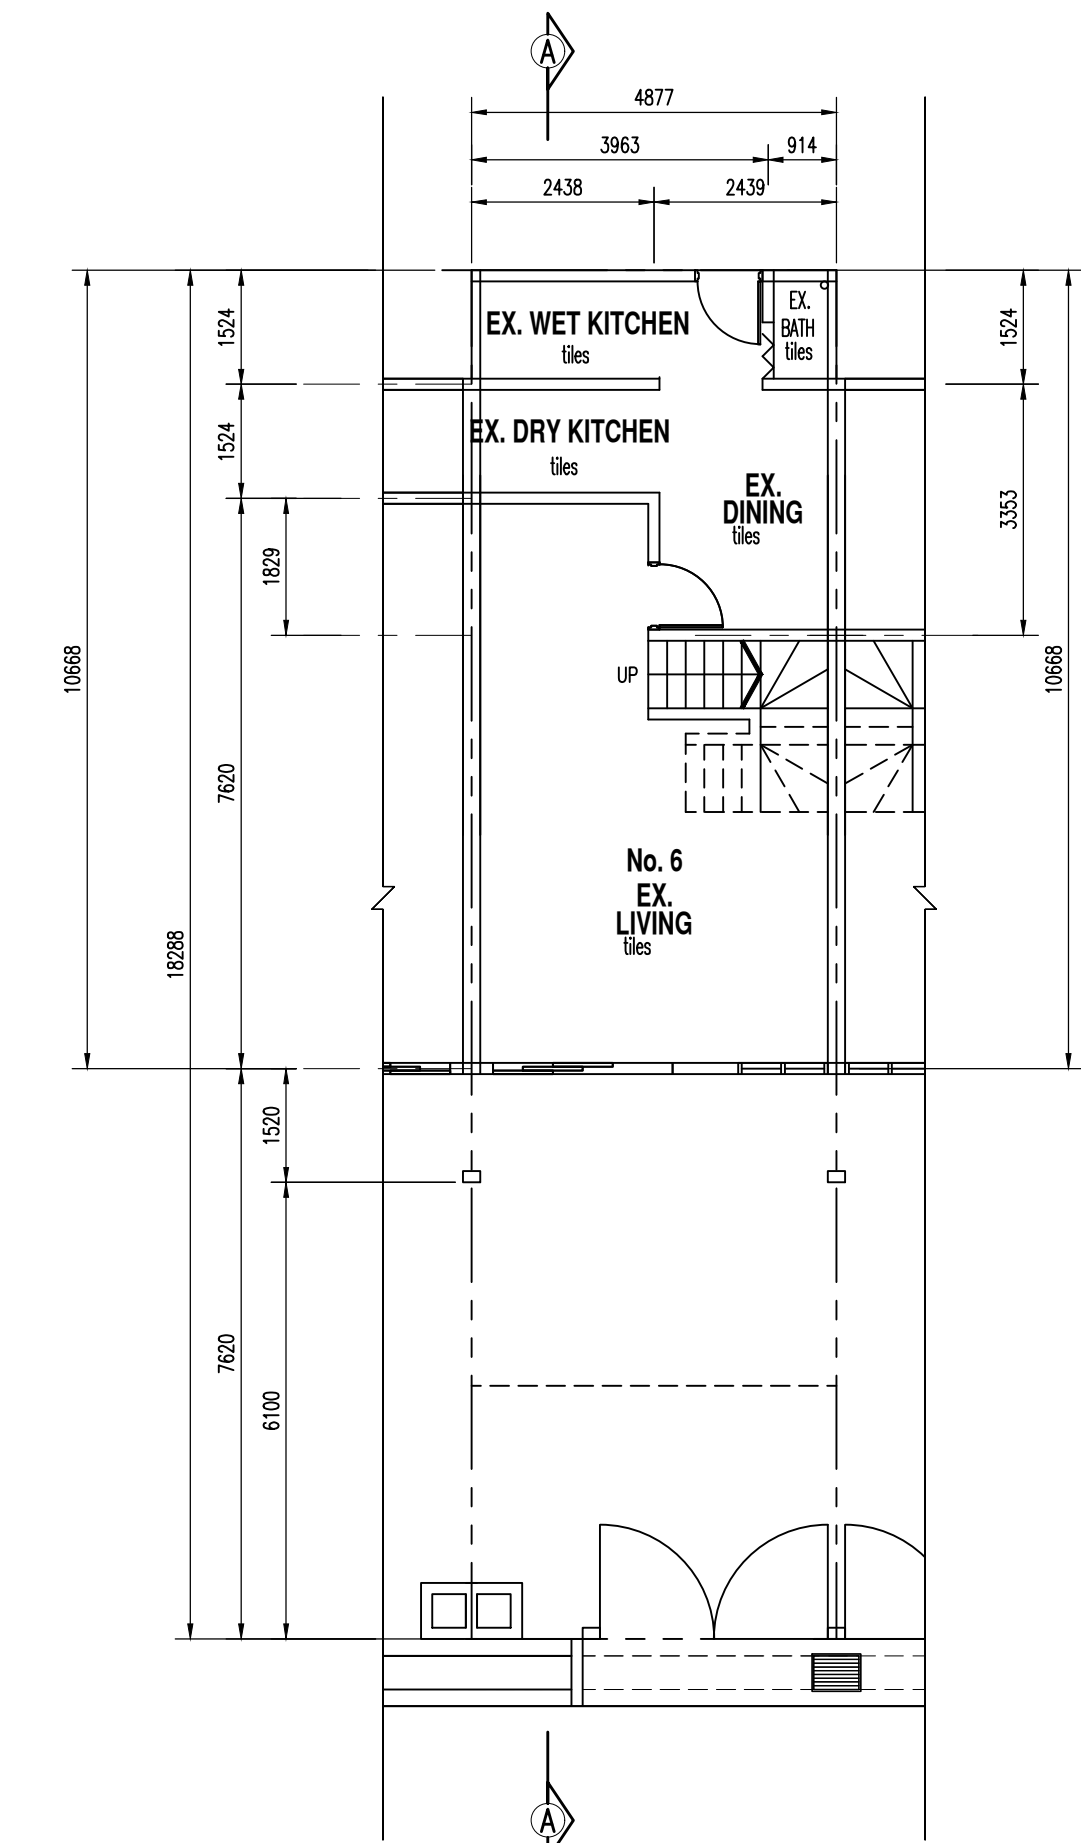

PELAN TINGKAT BAWAH
SKALA: 1:100

JALAN 28/38A
(EXISTING 12192 WIDE PREMIX ROAD)

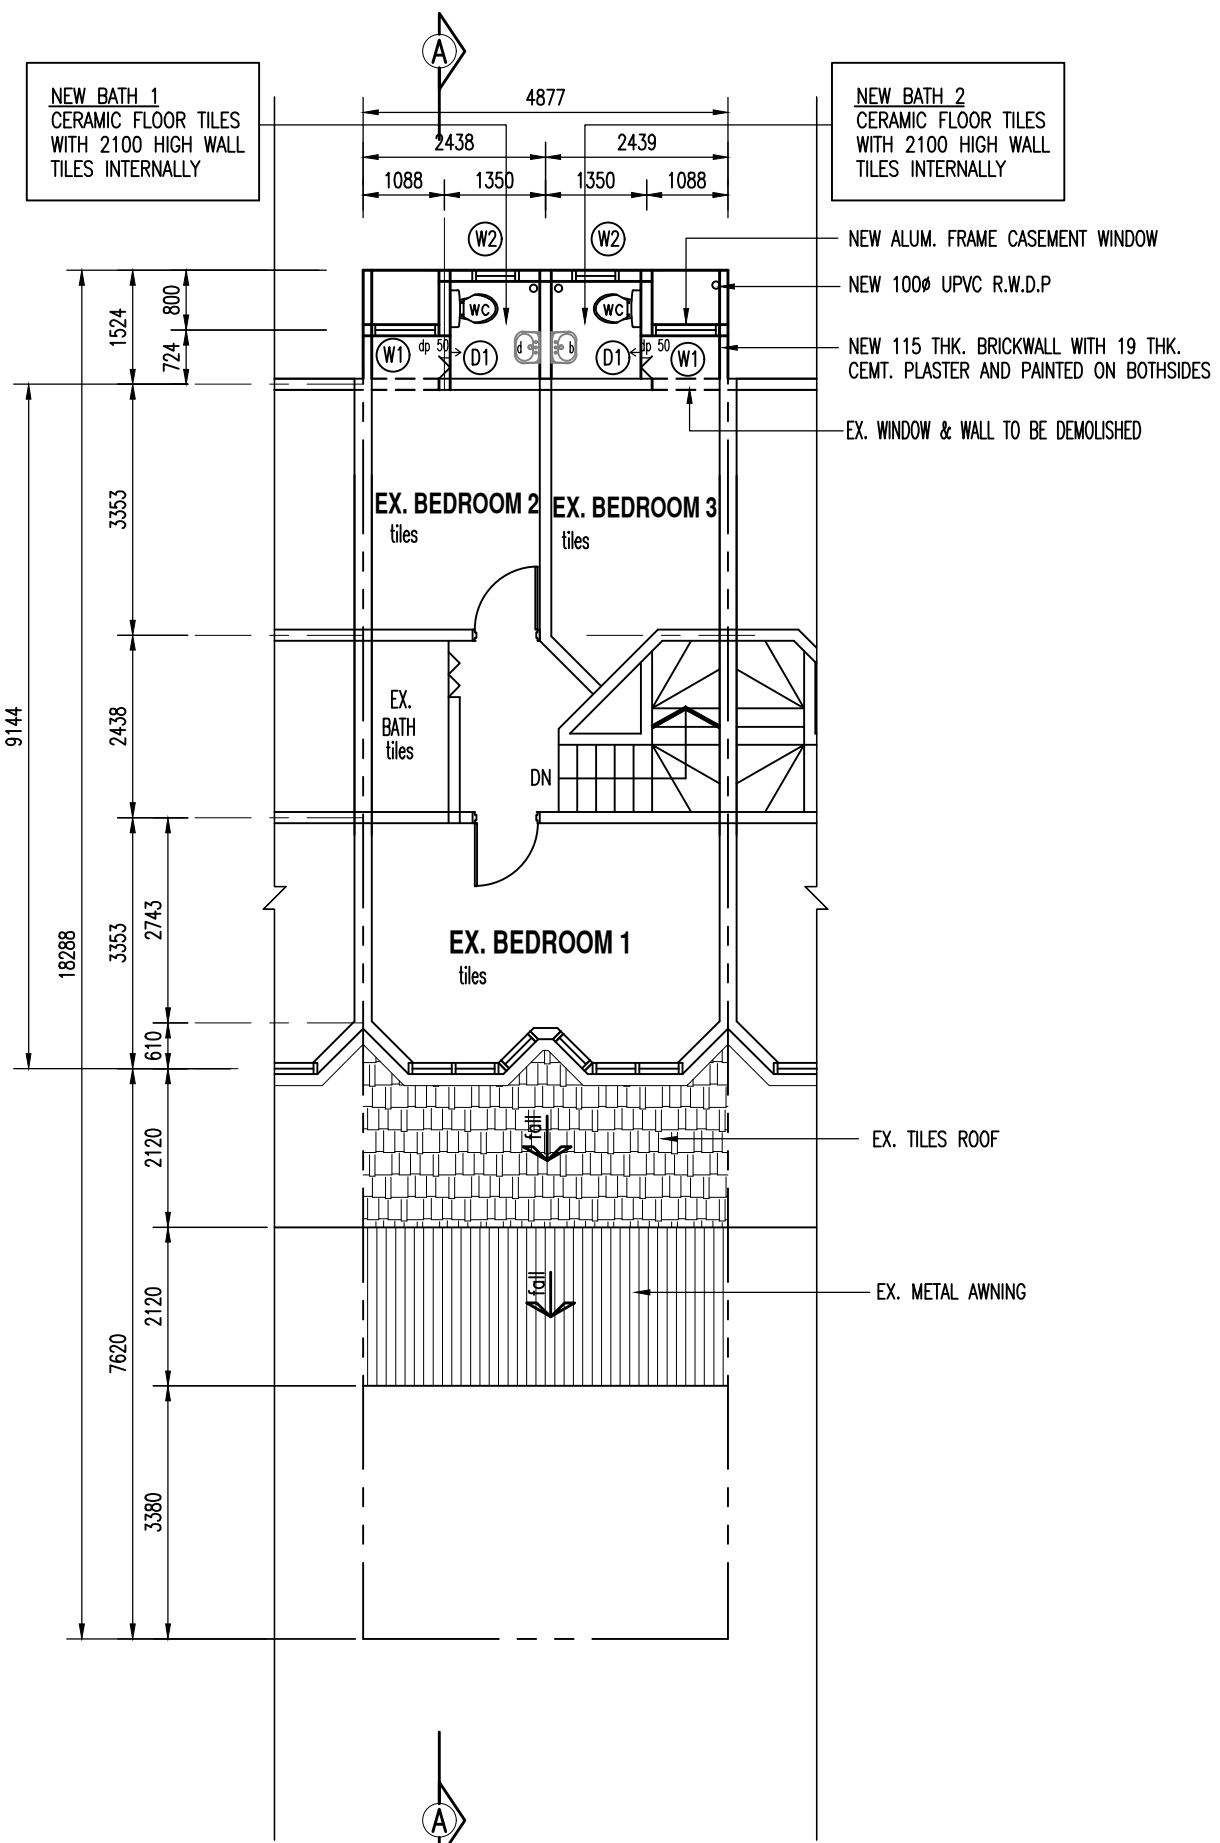


PELAN TINGKAT SATU
SKALA: 1:100

JADUAL TINGKAP & PINDU

JENIS TINGKAP	SAIZ (mm)	HURAIAN
W1	900 x 1200	ALUMN FRAME CASEMENT WINDOW
W2	600 x 600	ALUMN FRAME TOP HUNG WINDOW
JENIS PINDU	SAIZ (mm)	HURAIAN
D1	750 x 2100	PVC FOLDING & SLIDING DOOR

KELUASAN LANTAI ASAL TINGKAT BAWAH	= 52.03m ²
KELUASAN LANTAI ASAL TINGKAT SATU	= 44.60m ²
	= 96.63m ²
KELUASAN LANTAI LANTAI BARU TINGKAT SATU	= 7.43m ²
KIRAN PERATUS KELUASAN LUAS LANTAI BARU	
KELUASAN LANTAI BARU	= 7.43
KELUASAN LANTAI ASAL	= 96.63
JUMLAH	= 7.69 %

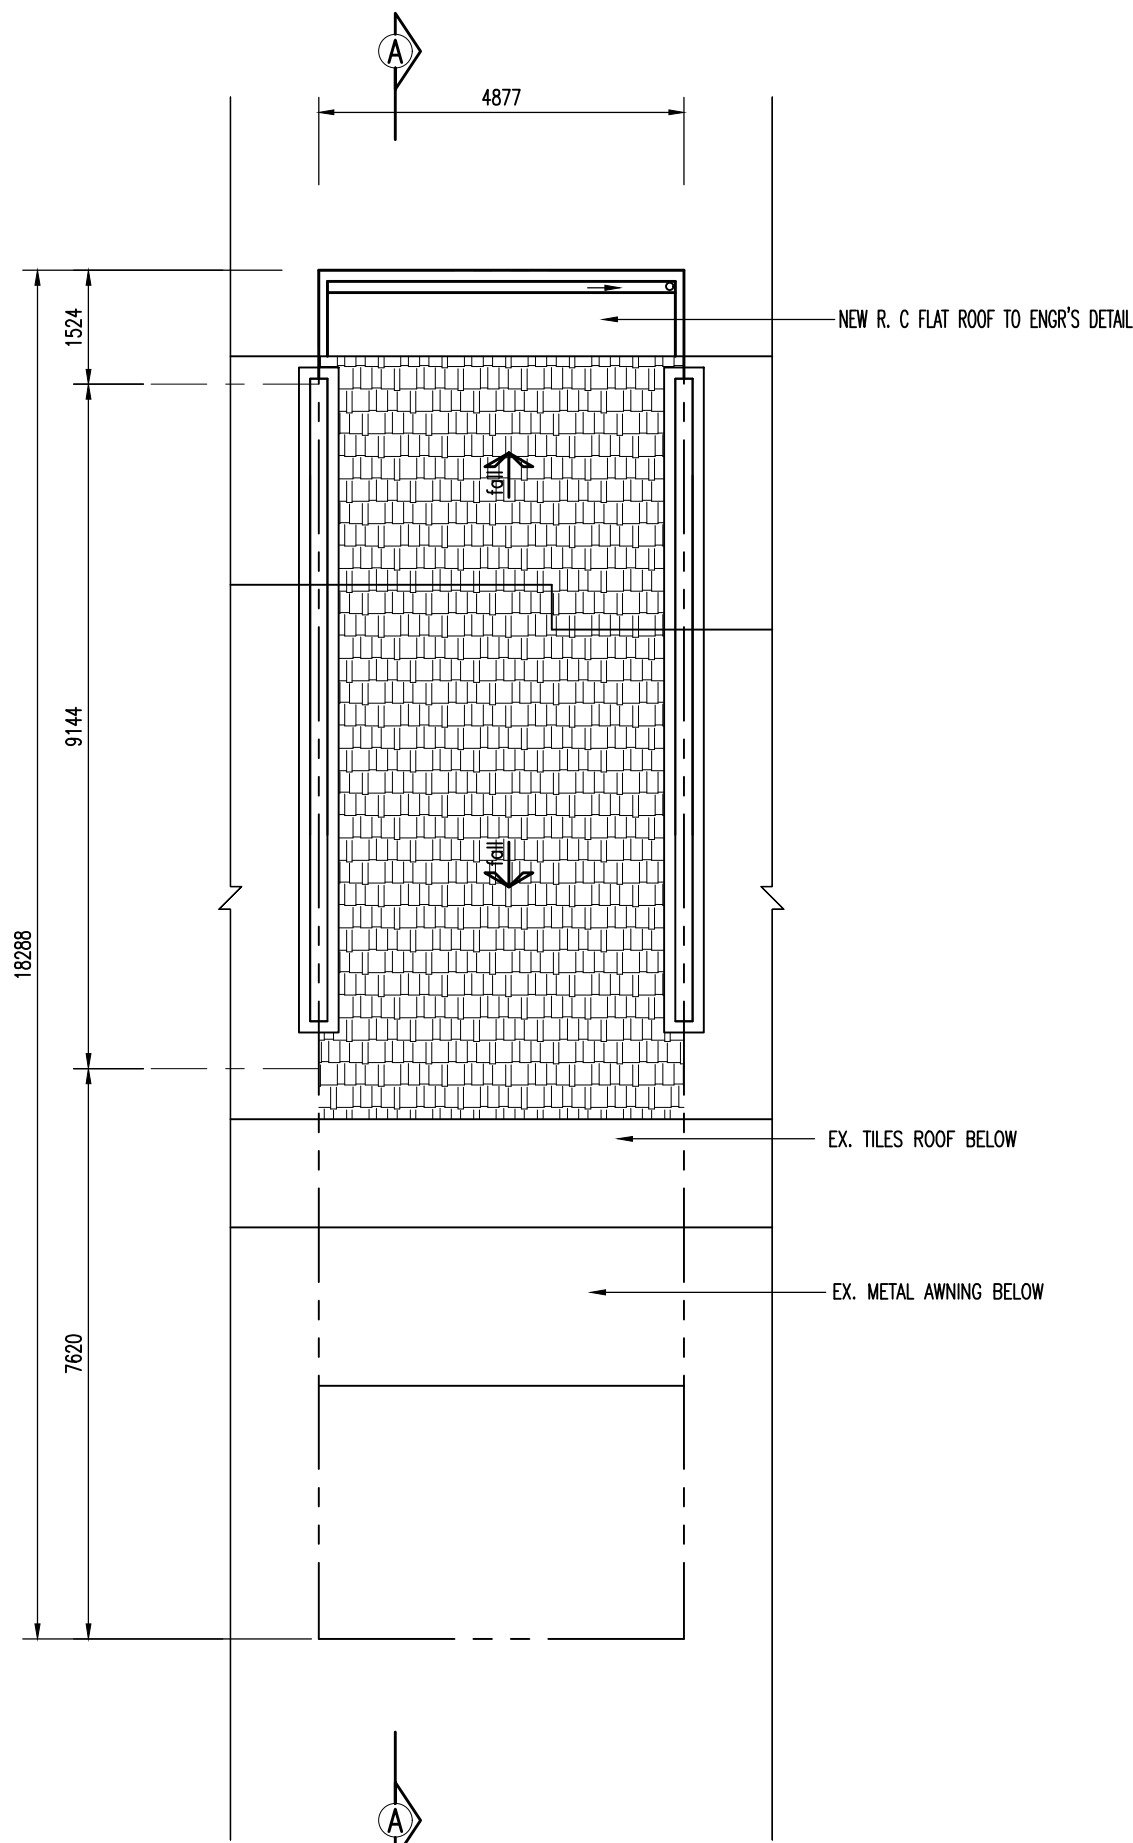

PELAN BUMBUNG
SKALA: 1:100

NEW WORKS SHOWN IN RED
DEMOLISHED WORK SHOWN IN BLUE

CAP PENDAFTARAN JABATAN	NO. SIRI
CAP KELULUSAN	
PERINTAH PEMBANGUNAN	
TAJUK CADANGAN CADANGAN TAMBAHAN DAN PERUBAHAN PADA RUMAH TERES 2 TINGKAT YANG SEDIADA DI ATAS LOT 42248, RUMAH NO. 6, JALAN 28/38A, TAMAN SRI SINAR, SEGAMPUT, MUKIM BATU, DAERAH KUALA LUMPUR, KUALA LUMPUR WILAYAH PERSEKUTUAN UNTUK : CHUAH SHEAW WEN DAN PANG KIT LEONG	
PEMILIK CHUAH SHEAW WEN K.P.: 85102-09-5166 NO. 6, JALAN 28/38A, TAMAN SRI SINAR, SEGAMPUT, 52100 KUALA LUMPUR, WILAYAH PERSEKUTUAN. ARKITEK/ PELUKIS PELAN BERDAFTAR Saya mengesahkan bahawa detail-detail dalam pelan-pelan ini adalah menurut kehendak-kehendak Undang-undang Kecil (WPKL) 1985 dan saya setuju terima tanggungjawab penuh dengan sewajarnya.	PANG KIT LEONG K.P.: 801030-01-6637
TAJUK LUKISAN PELAN TINGKAT BAWAH, PELAN TINGKAT SATU, TAMPAK HADAPAN & TAMPAK BELAKANG KERATAN A-A	
SKALA :	1 : 100
DILUKIS :	YAP
DISEMAK:	AY
TARIKH:	MEI 2017
AYPCSB / D516 / 20157	2